


Условные обозначения:



Край асфальтобетонного основания

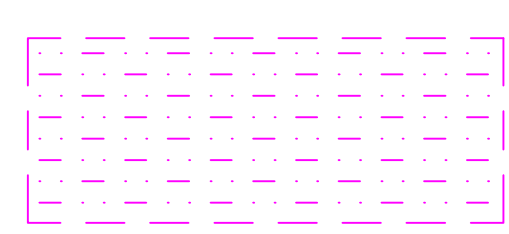

Бортовой дорожный камень



Колодец

Примечание:

Бортовой камень бр 100.30.15-439 метров

Бортовой камень бр 100.20.8 - 20,6 м.п.

Площадь "асфальтобетон" - 8230 кв.м.

							Наименование объекта: «Логистический комплекс, по адресу: г. Самара, Красноглинский район, ул. Яблоневая, 1 этап»			
Изм.	Колуч.	Лист	№ док.	Подп.	Дата		Исполнительная съемка	Стадия	Лист	Листов
Директор								П	1	1
Геодезист	Ветров Д.В.									