


1391550
427000

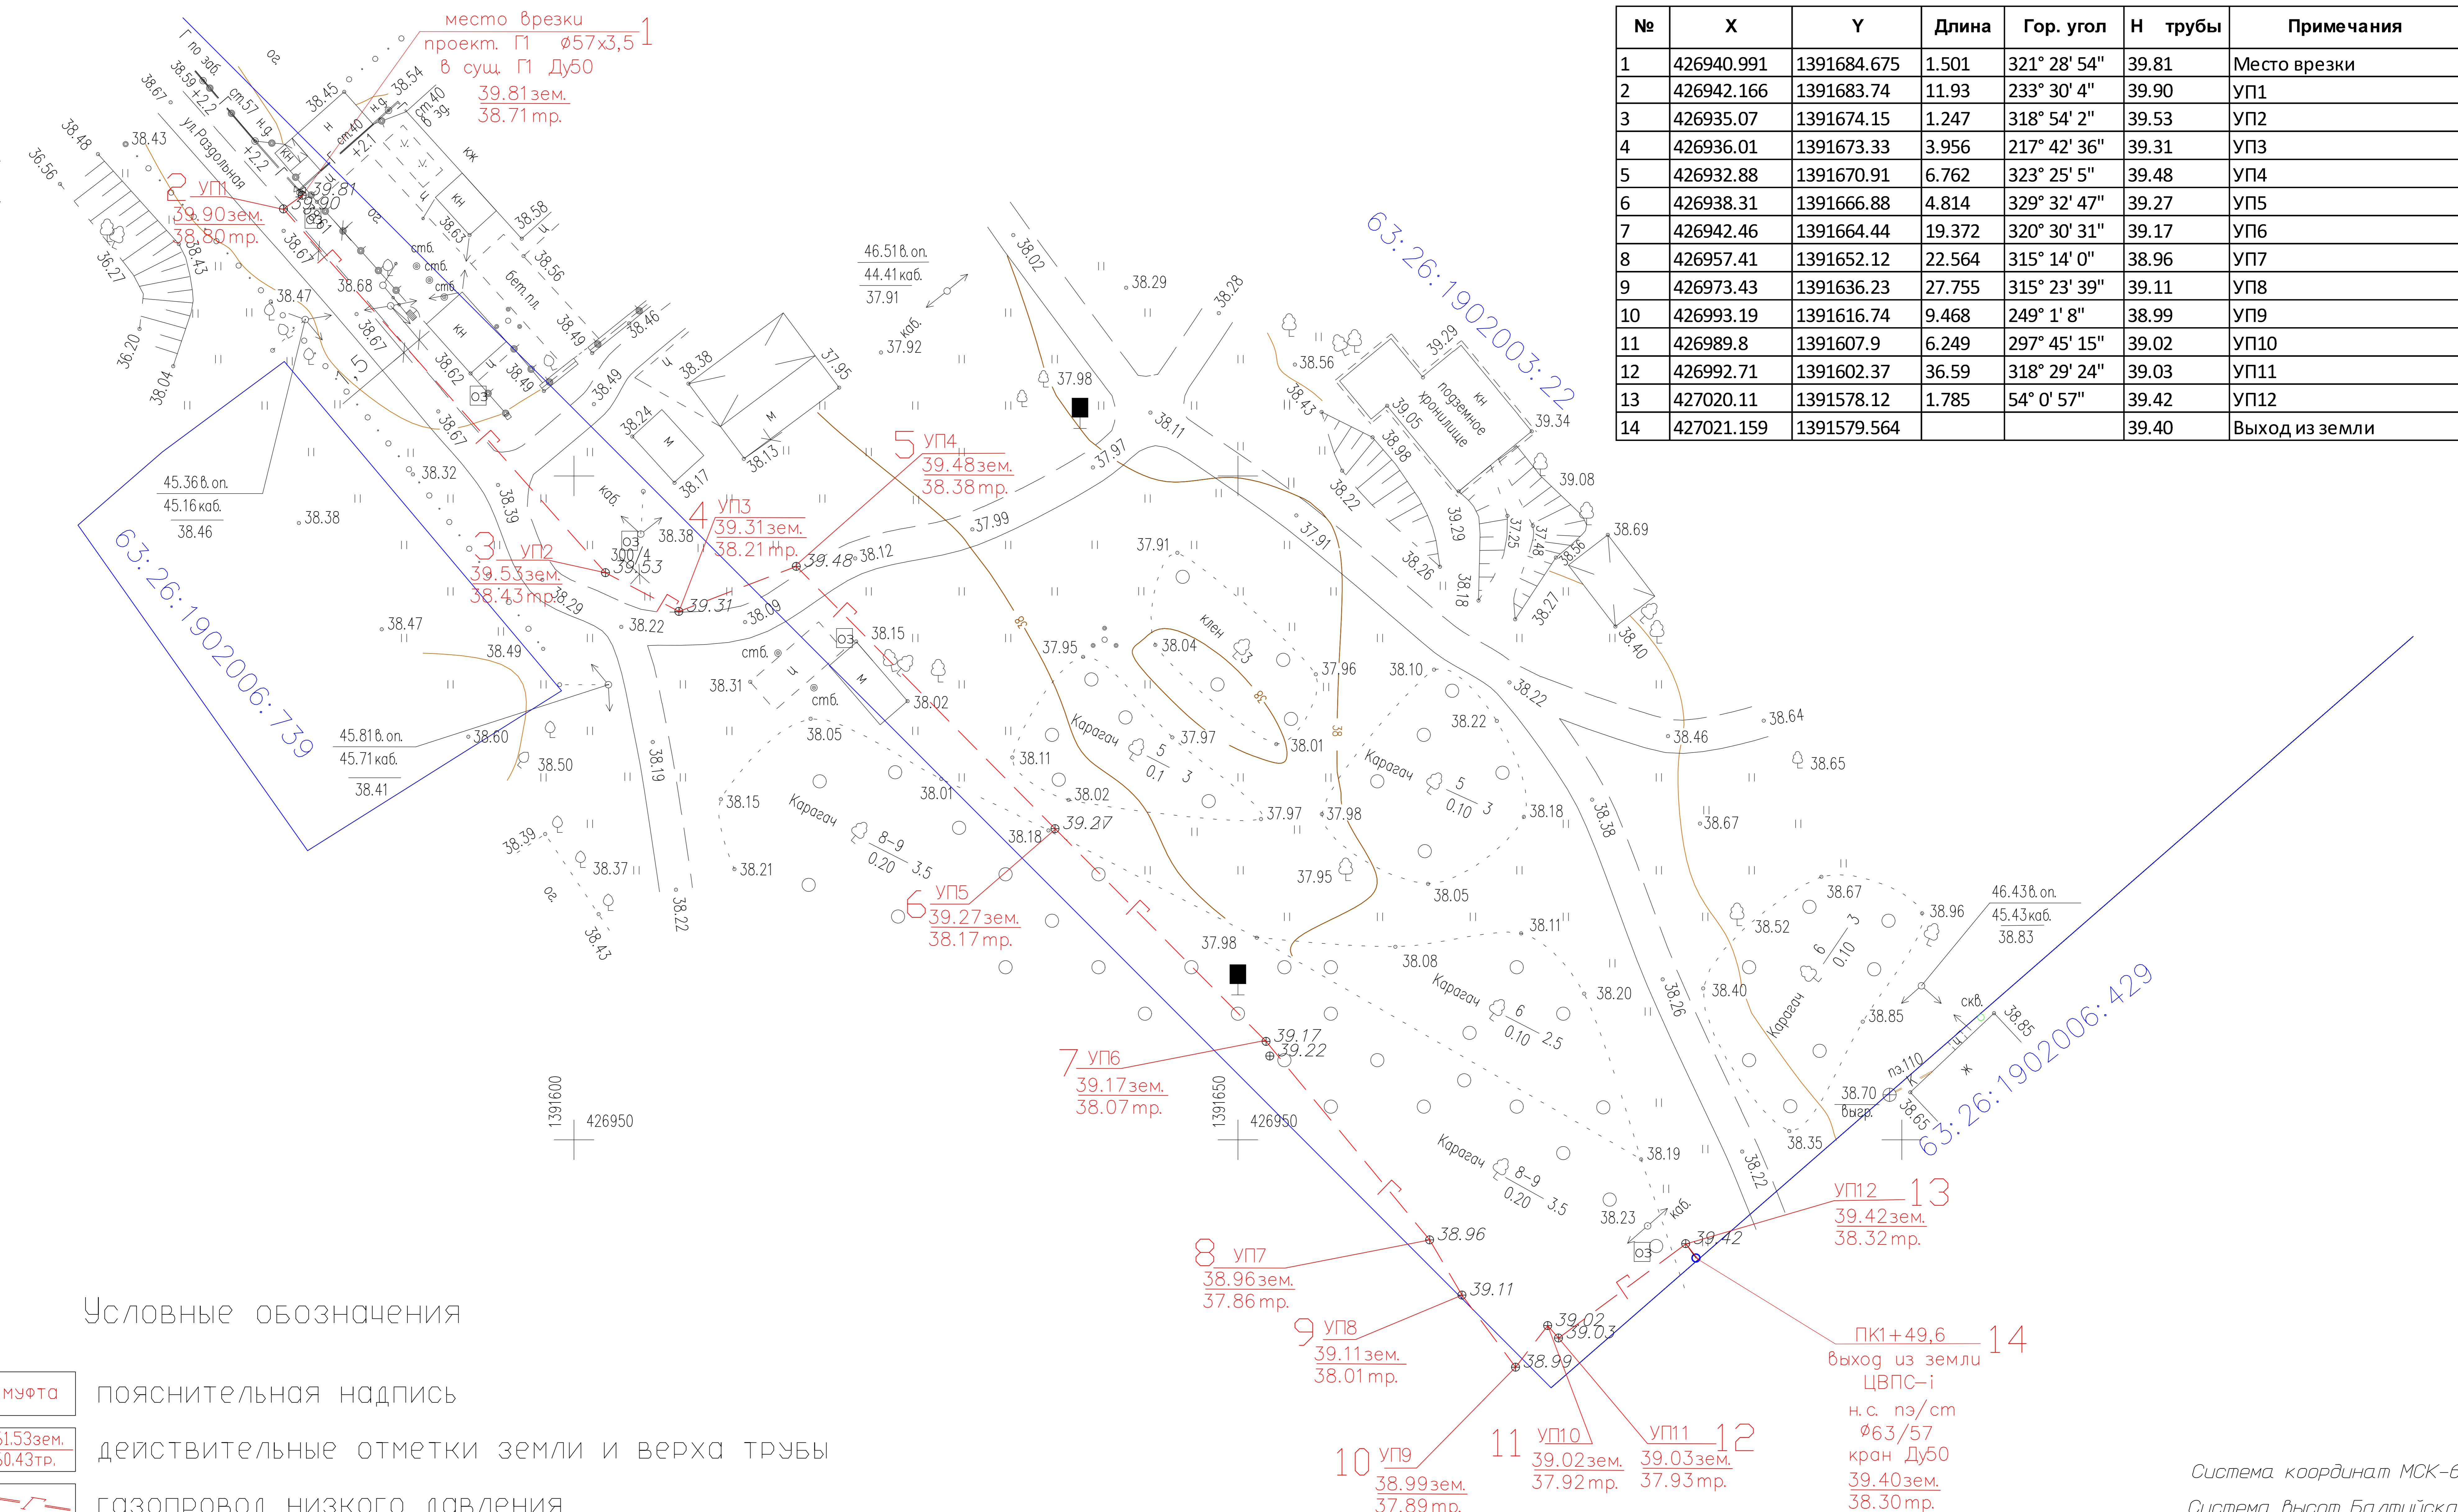

Условные обозначения

- МУФТА пояснительная надпись
- 61.53зем.
60.43тр. действительные отметки земли и верха трубы
- — — газопровод низкого давления
- 3.17 направление и величина промера
- неразъемное соединение, выход из земли
- 94°11'16" угол поворота газопровода
- 1 номер точки по каталогу координат
- ⚙ КРАН

- 8 УП7 38.96зем. 37.86тр.
- 9 УП8 39.11зем. 38.01тр.
- 10 УП9 38.99зем. 37.89тр.
- 11 УП10 39.02зем. 37.92тр.
- УП11 39.03зем. 37.93тр.
- УП12 39.42зем. 38.32тр.
- ПК1+49,6 14
Выход из земли ЦВПС-і
н.с. пэ/см
Ø63/57
кран Ду50
39.40зем.
38.30тр.

Система координат МСК-63
Система высот Балтийская

Изм.	Кол.ч.	Лист	№ док.	Подп.	Дата	Исполнительная съемка		
Гл. инженер		Антипов				Стадия	Лист	Листов
Геодезист		Ветров				П	1	1
Масштаб 1:500								